


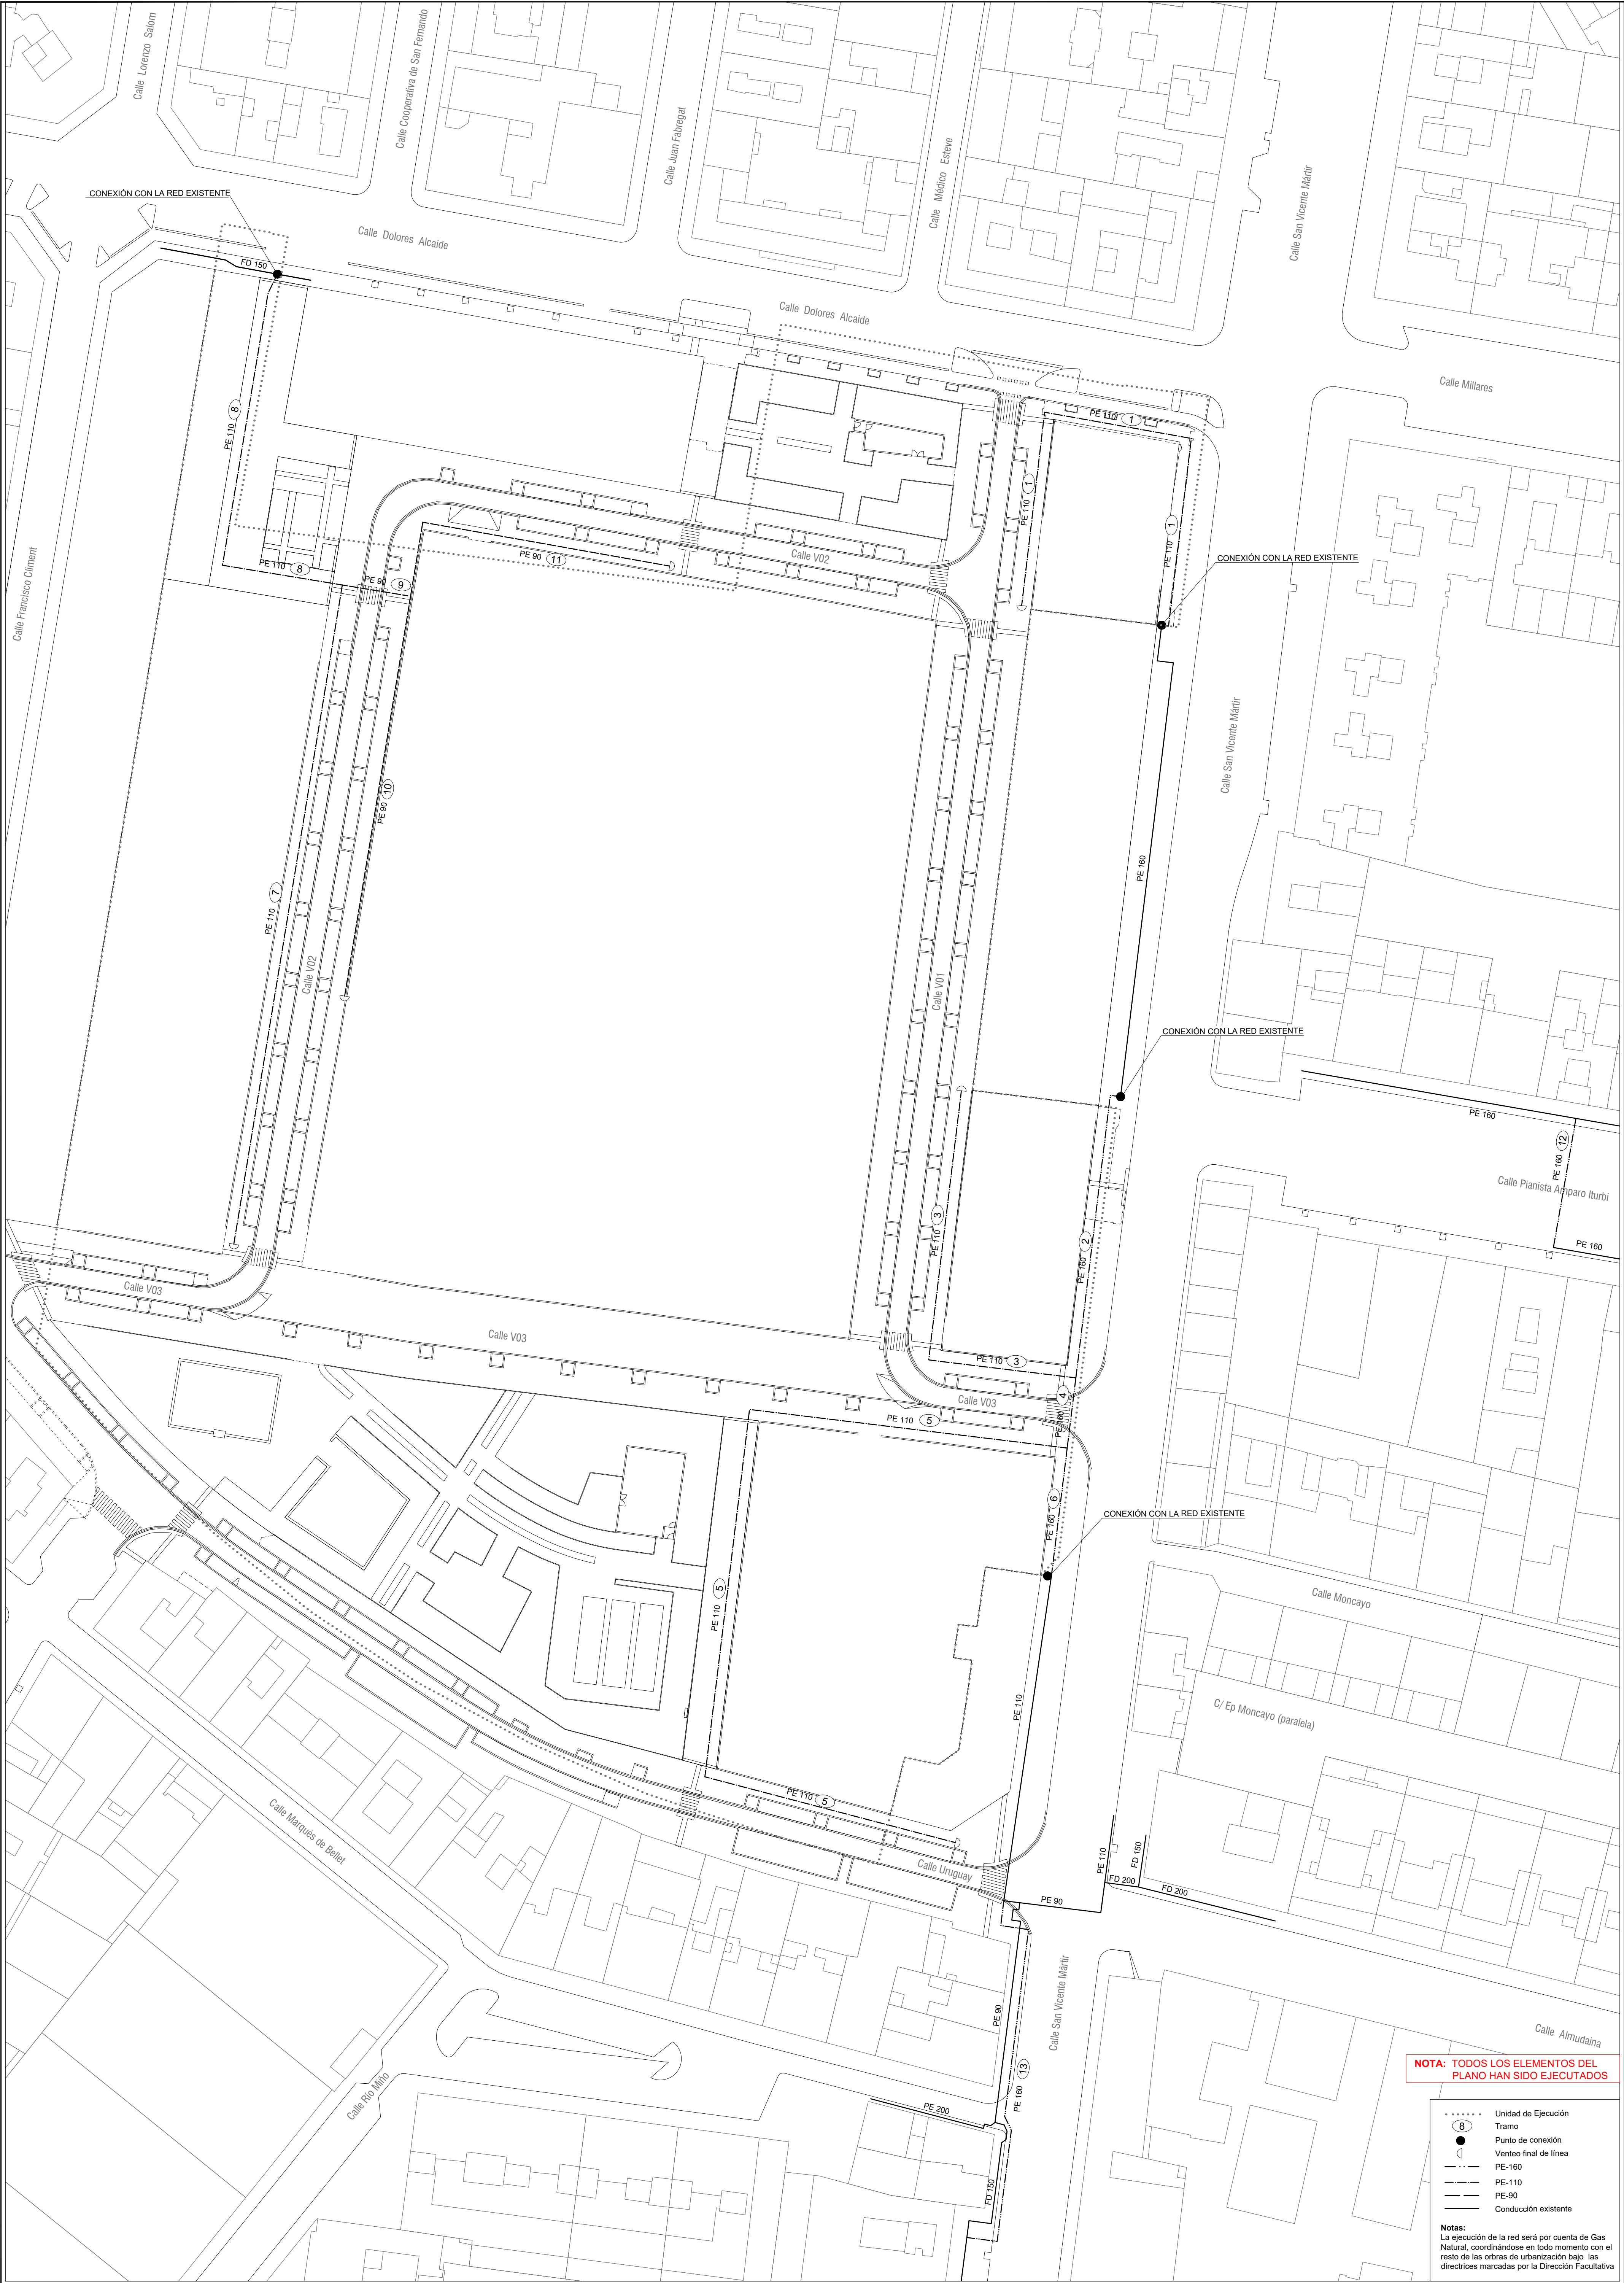

NOTA: TODOS LOS ELEMENTOS DEL PLANO HAN SIDO EJECUTADOS

- Unidad de Ejecución
- 8 Tramo
- Punto de conexión
- Viento final de línea
- PE-160
- PE-110
- PE-90
- Conducción existente

Notas:
La ejecución de la red será por cuenta de Gas Natural, coordinándose en todo momento con el resto de las obras de urbanización bajo las directrices marcadas por la Dirección Facultativa