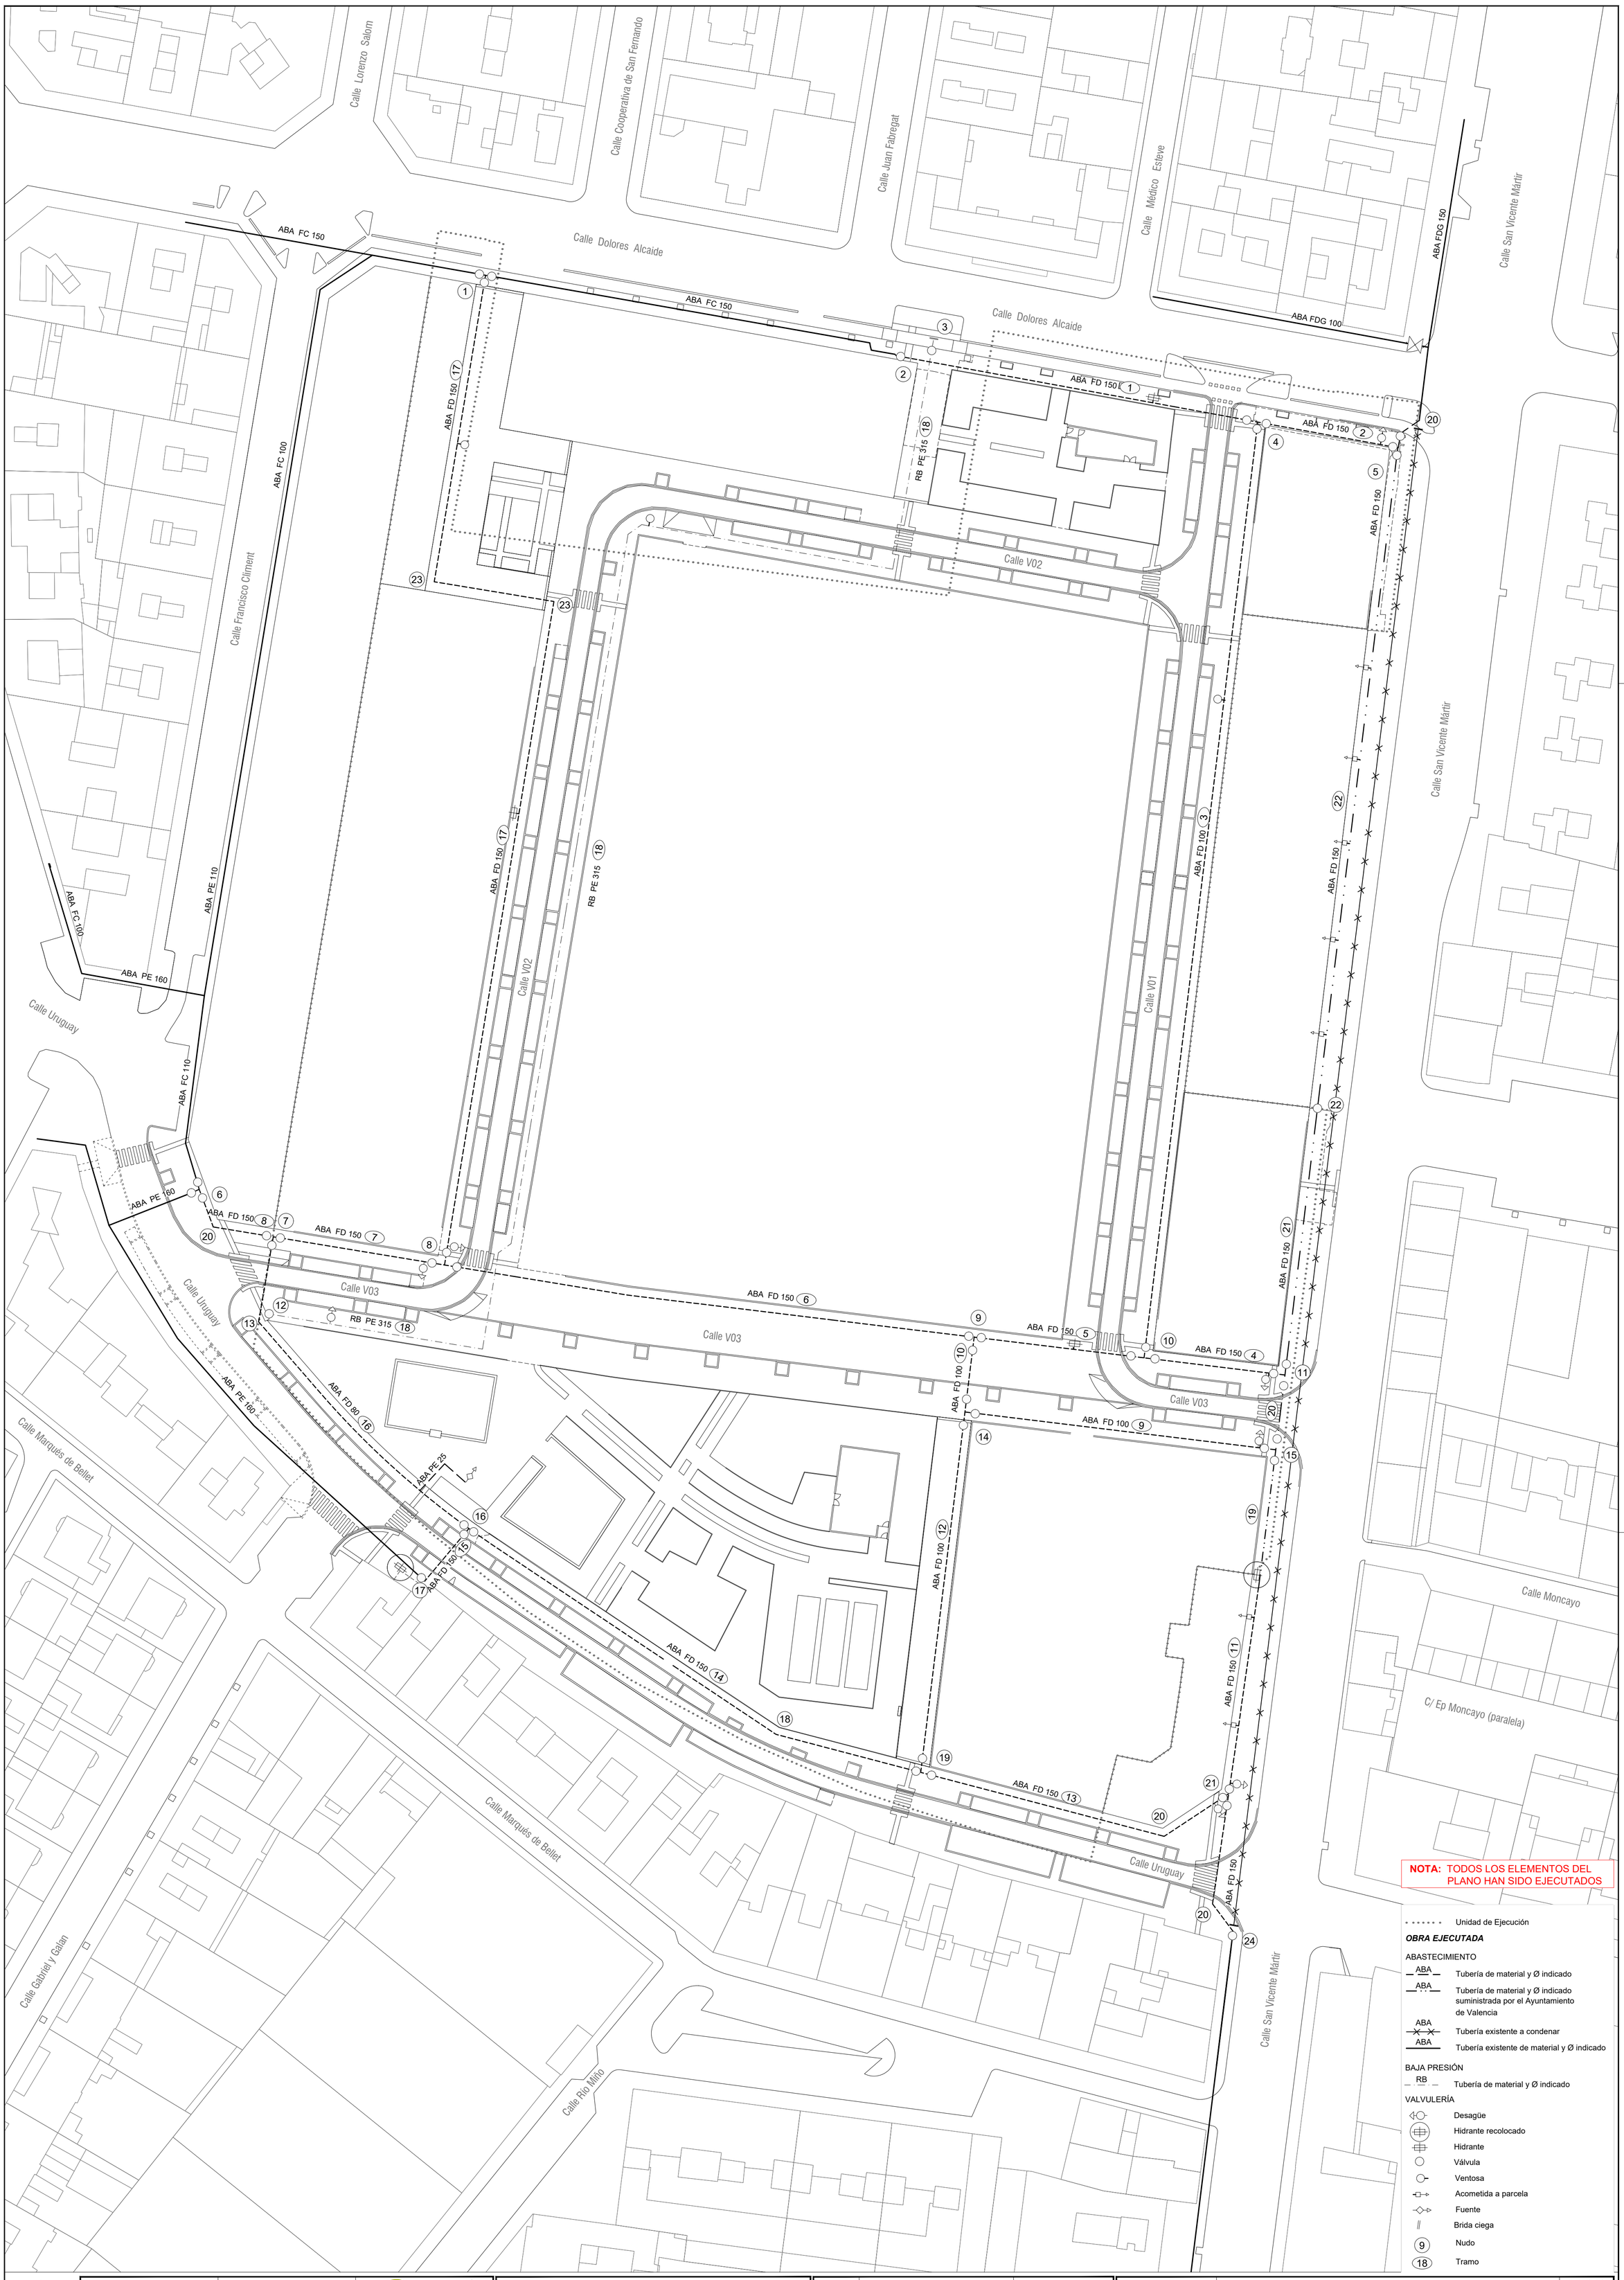

NOTA: TODOS LOS ELEMENTOS DEL PLANO HAN SIDO EJECUTADOS

Unidad de Ejecución

OBRA EJECUTADA

ABASTECIMIENTO

- ABA — Tubería de material y Ø indicado
- ABA — Tubería de material y Ø indicado suministrada por el Ayuntamiento de Valencia
- ABA — Tubería existente a condenar
- ABA — Tubería existente de material y Ø indicado

BAJA PRESIÓN

- RB — Tubería de material y Ø indicado

VALVULERÍA

- Desagüe
- Hidrante recolocado
- Hidrante
- Válvula
- Ventosa
- Acometida a parcela
- Fuente
- Brida ciega
- (9) Nudo
- (18) Tramo

GENERALITAT VALENCIANA

AJUNTAMENT DE VALÈNCIA

Sepes Entidad Estatal de Suelo — GOBIERNO DE ESPAÑA — MINISTERIO DE TRANSPORTES, MOVILIDAD Y AGENDA URBANA

AUTOR DEL TRABAJO
CONSULTORA
OFICINA TECNICA TES, S.L.

DIRECTOR FACULTATIVO
Salvador España Tamayo
ICCP Colegiado nº 7.435

DIRECTOR FACULTATIVO AUXILIAR
Carmen Cardós Bodí
ICCP Colegiado nº 29.385

ESCALAS	1/500 (0 5 10 15m.)		LOCALIDAD
FECHA	ANULA AL	ANULADO POR	VALENCIA
MAYO 2024			VALENCIA

PROYECTO	PROYECTO DE URBANIZACIÓN DEL "PARQUE CENTRAL DE INGENIEROS" DE VALENCIA	PLANO Nº ABA.02.
PLANO	ABASTECIMIENTO Y BAJA PRESIÓN. PLANTA GENERAL DE LA RED	HOJA 1 DE 1