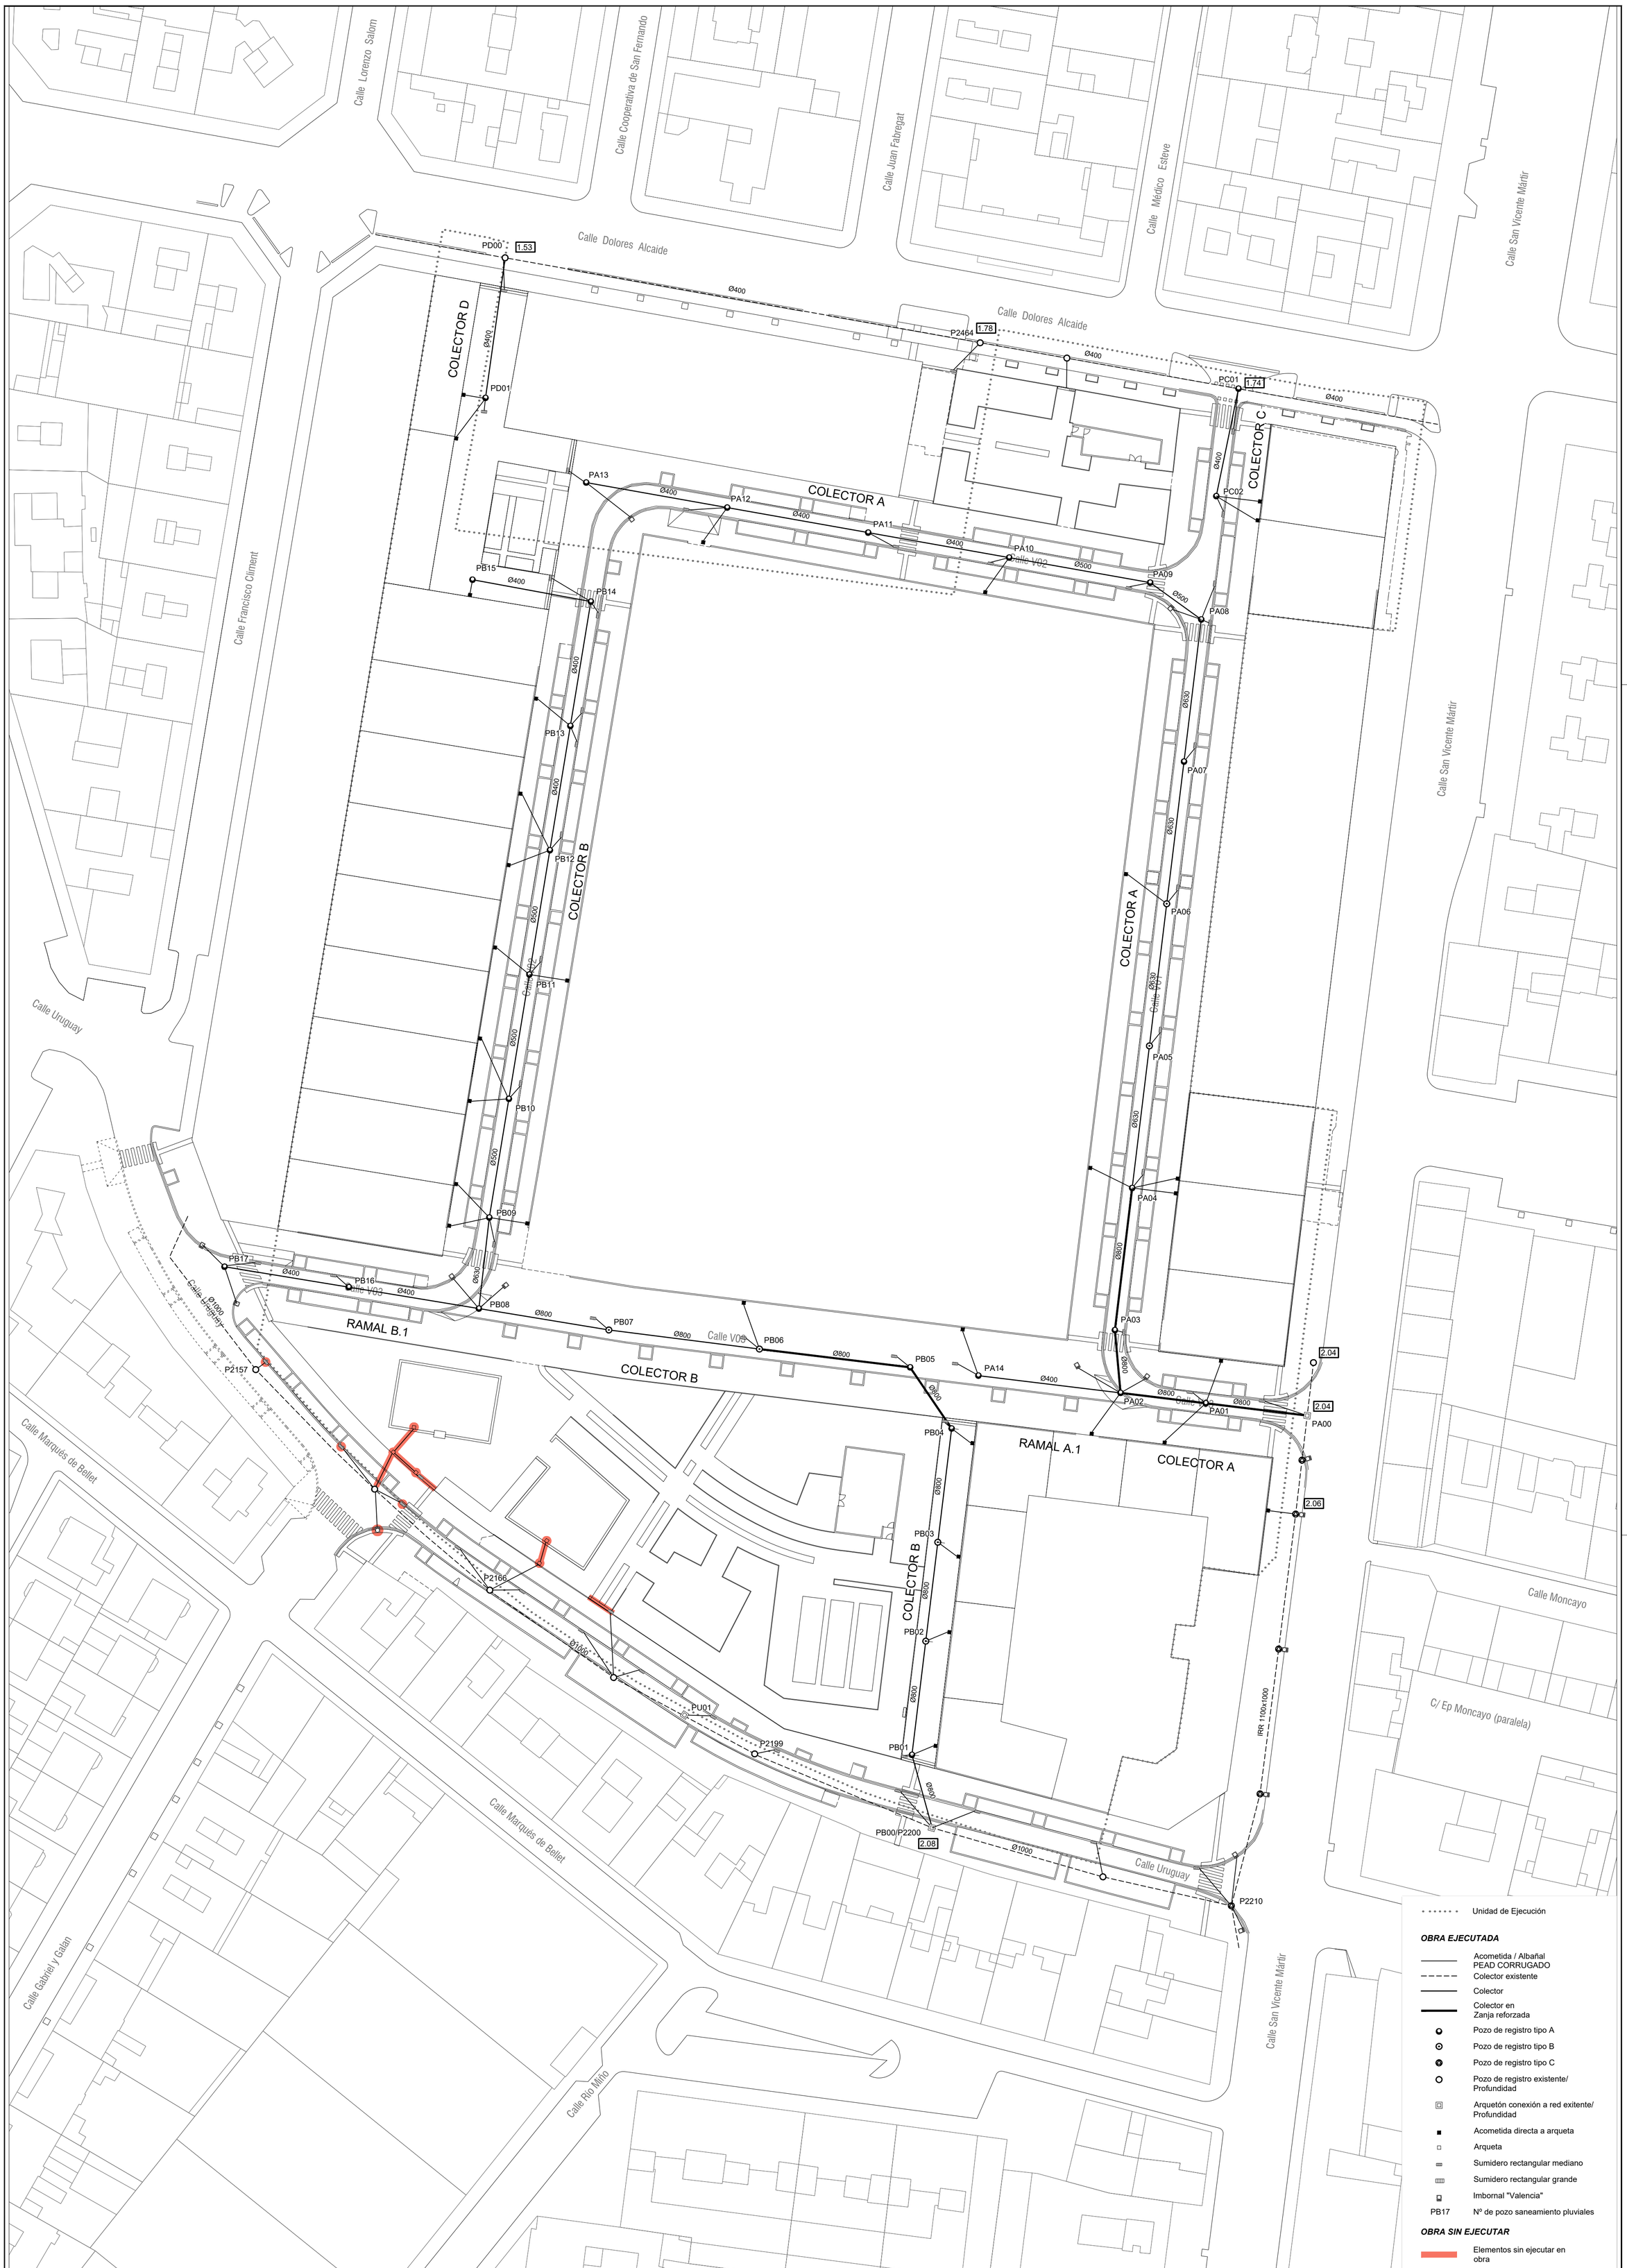

GENERALITAT VALENCIANA

AJUNTAMENT DE VALÈNCIA

Sepes Entidad Estatal de Suelo

GOBIERNO DE ESPAÑA · MINISTERIO DE TRANSPORTES, MOVILIDAD Y AGENDA URBANA

AUTOR DEL TRABAJO
CONSULTORA
OFICINA TECNICA TES, S.L.

DIRECTOR FACULTATIVO
Salvador España Tamayo
ICCP Colegiado nº 7.435

DIRECTOR FACULTATIVO AUXILIAR
Carmen Cardós Bodí
ICCP Colegiado nº 29.385

ESCALAS	1/500 0 5 10 15m.		LOCALIDAD
FECHA	ANULA AL	ANULADO POR	VALENCIA
MAYO 2024			VALENCIA

PROYECTO	PROYECTO DE URBANIZACIÓN DEL "PARQUE CENTRAL DE INGENIEROS" DE VALENCIA	PLANO Nº SAN.02.
PLANO	SANEAMIENTO. PLANTA GENERAL DE LA RED	HOJA 1 DE 1