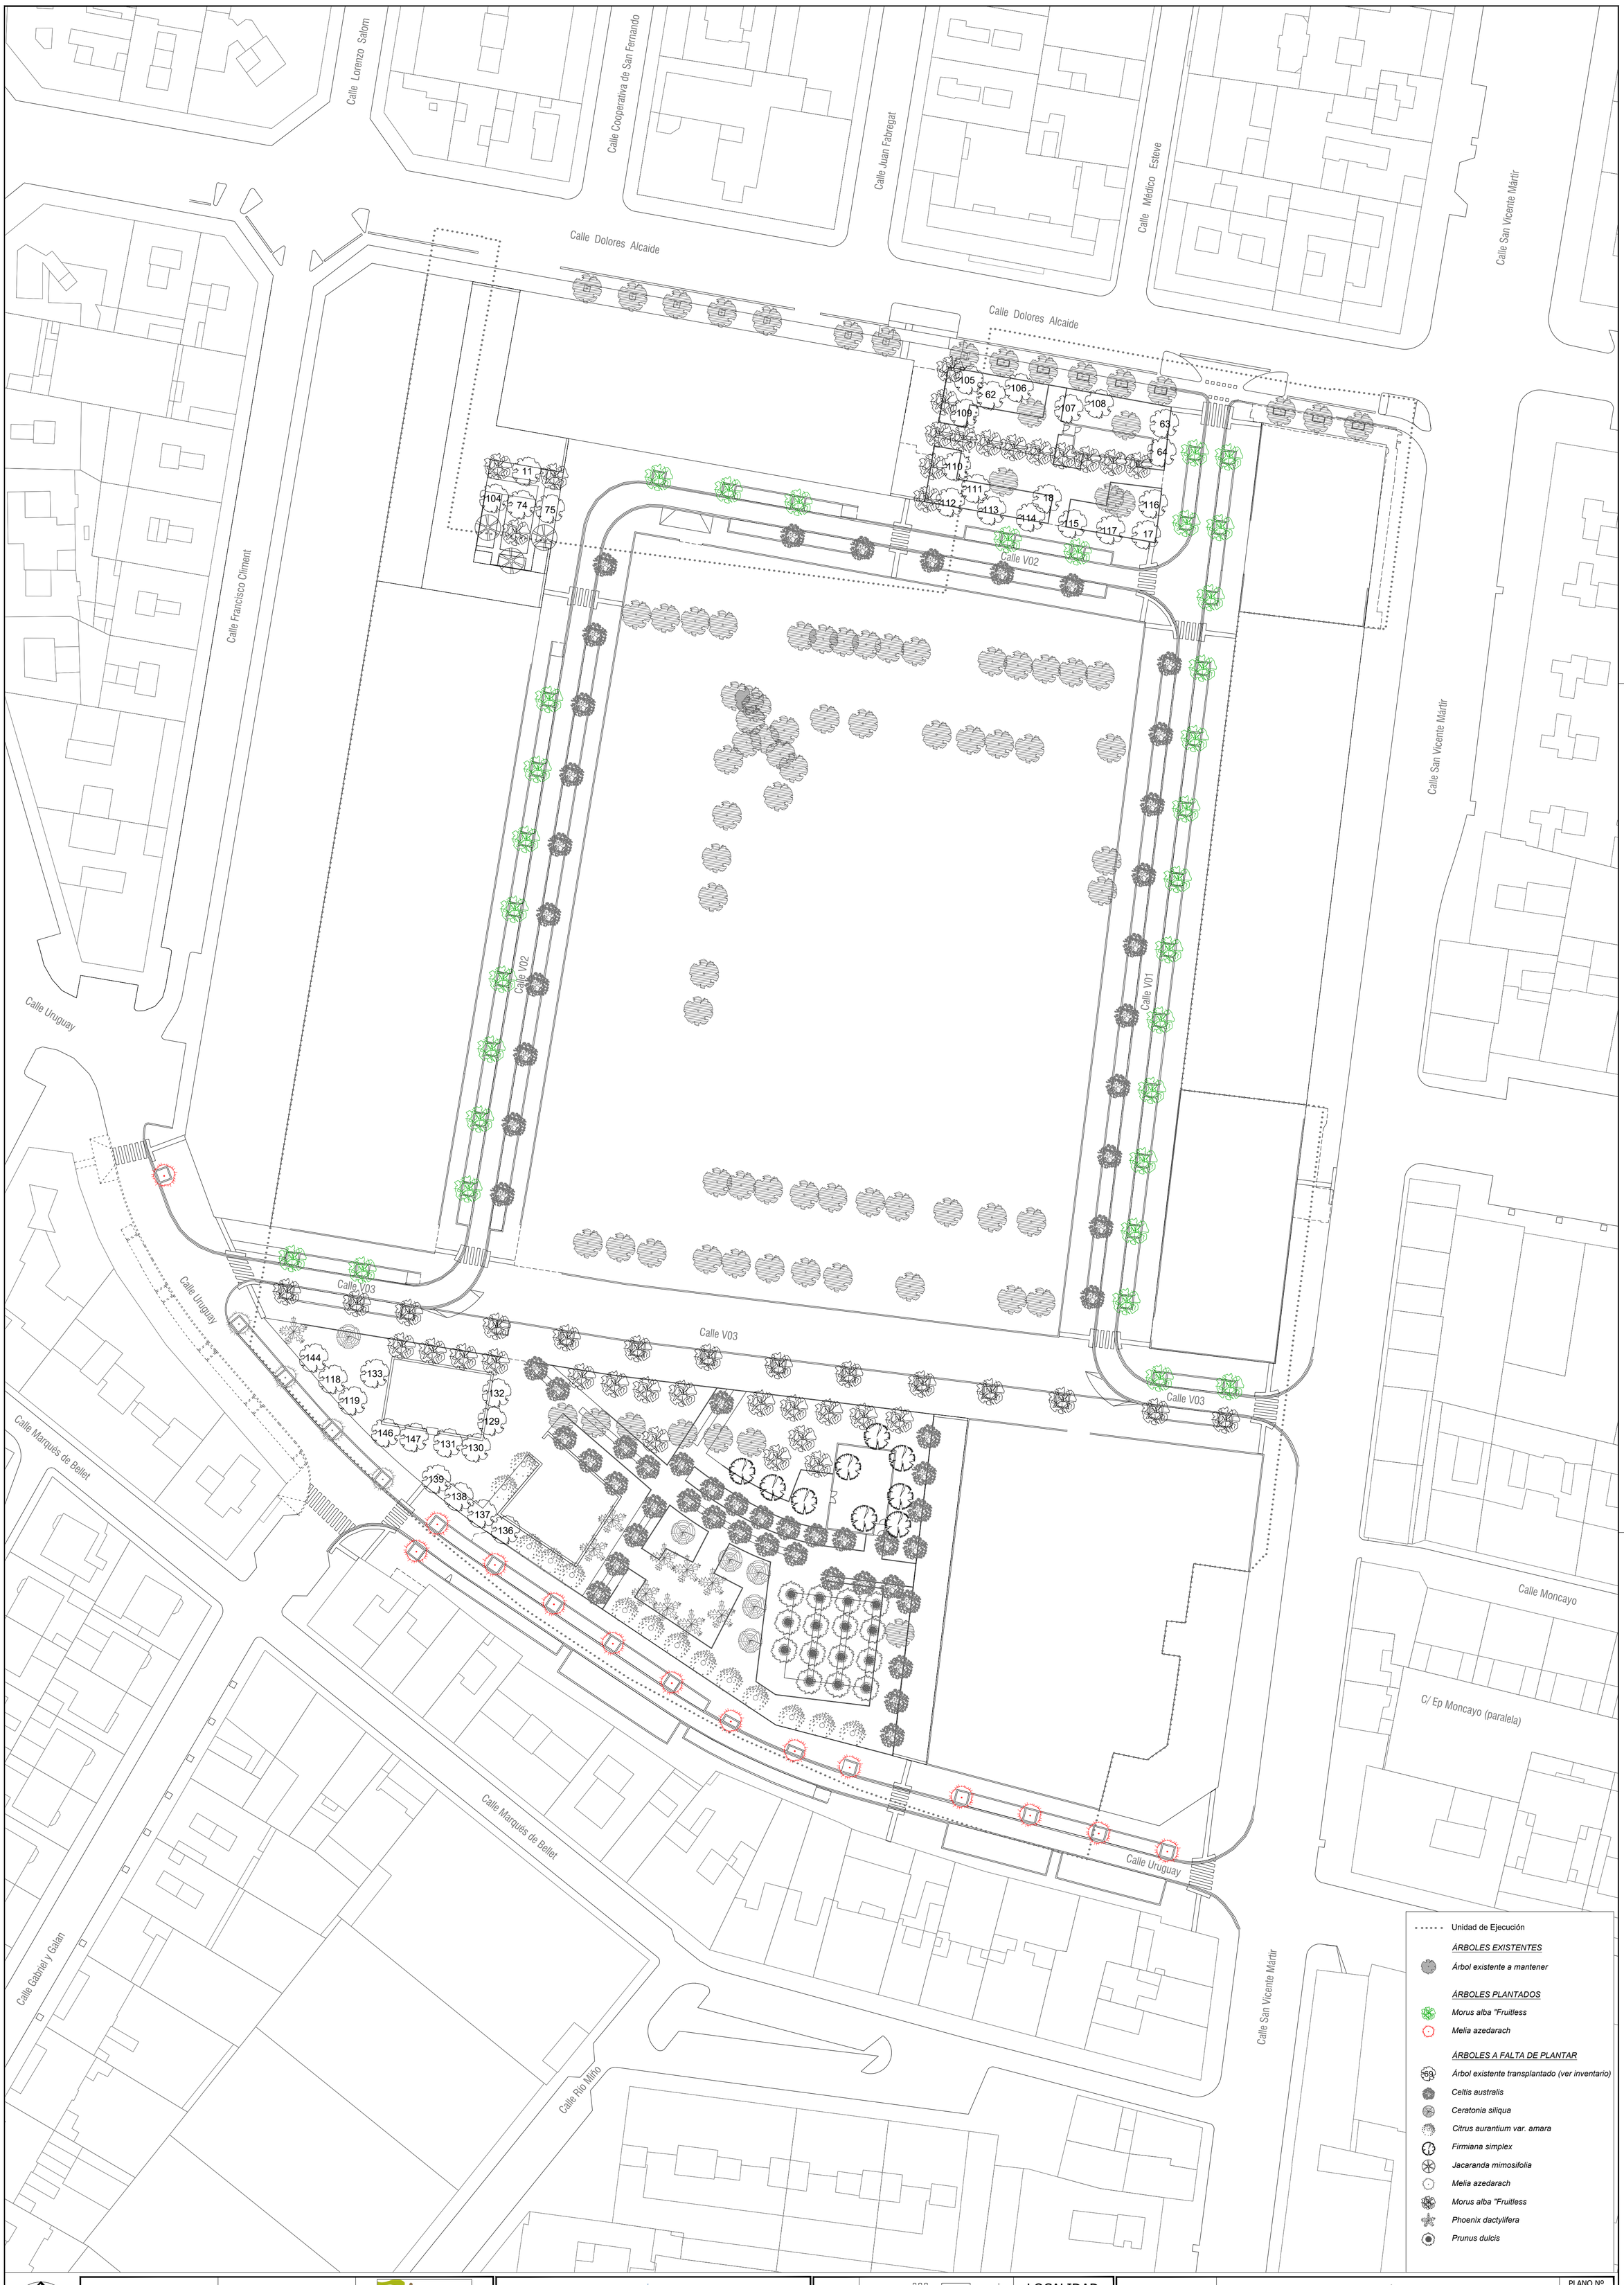

GENERALITAT VALENCIANA

AJUNTAMENT DE VALÈNCIA

Sepes Entidad Estatal de Suelo

GOBIERNO DE ESPAÑA · MINISTERIO DE TRANSPORTES, MOVILIDAD Y AGENDA URBANA

AUTOR DEL TRABAJO	DIRECTOR FACULTATIVO	DIRECTOR FACULTATIVO AUXILIAR
CONSULTORA		
OFICINA TECNICA TES, S.L.	Salvador España Tamayo ICCP Colegiado nº 7.435	Carmen Cardós Bodí ICCP Colegiado nº 29.385

ESCALAS	1/500	0 5 10 15m.	LOCALIDAD
FECHA	ANULA AL	ANULADO POR	VALENCIA
MAYO 2024			VALENCIA

PROYECTO	PROYECTO DE URBANIZACIÓN DEL "PARQUE CENTRAL DE INGENIEROS" DE VALENCIA	PLANO Nº JAR.02.
PLANO	JARDINERÍA Y MOBILIARIO URBANO. PLANTA GENERAL DE ARBOLADO	HOJA 1 DE 1